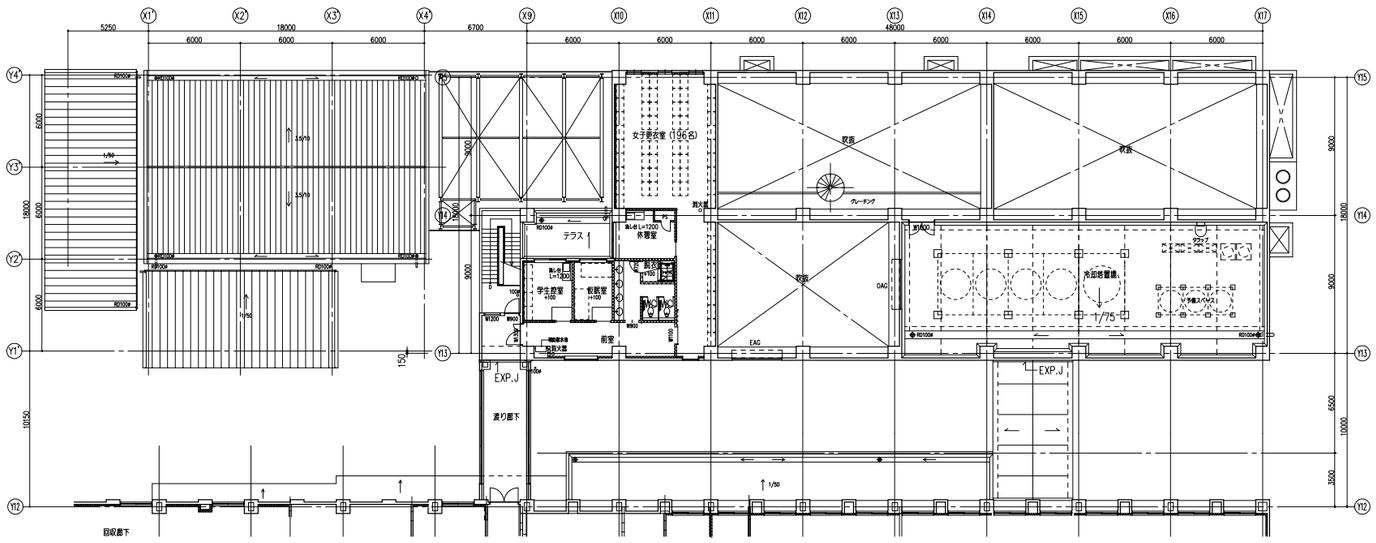

2階　平面図

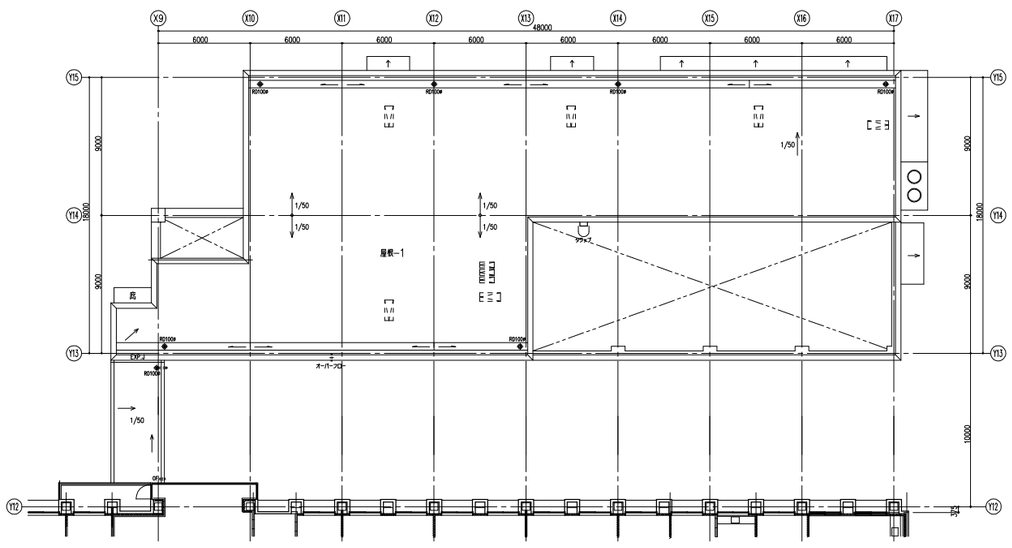

R階　平面図

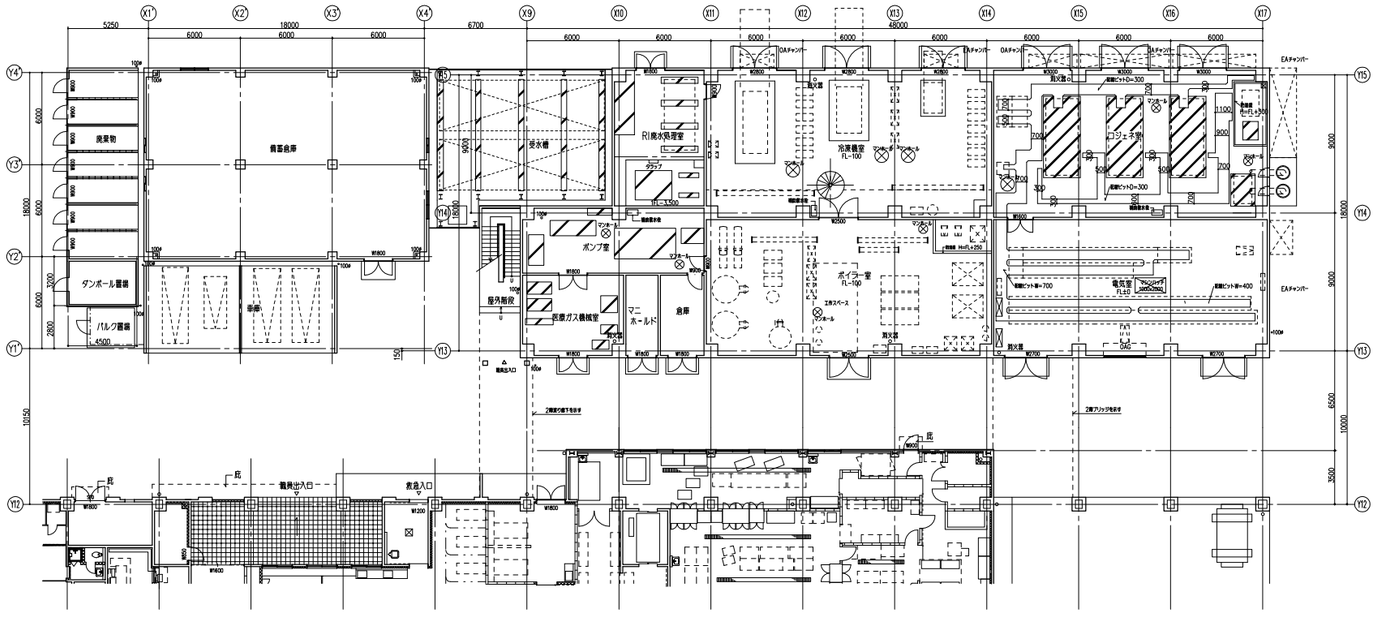

1階　平面図

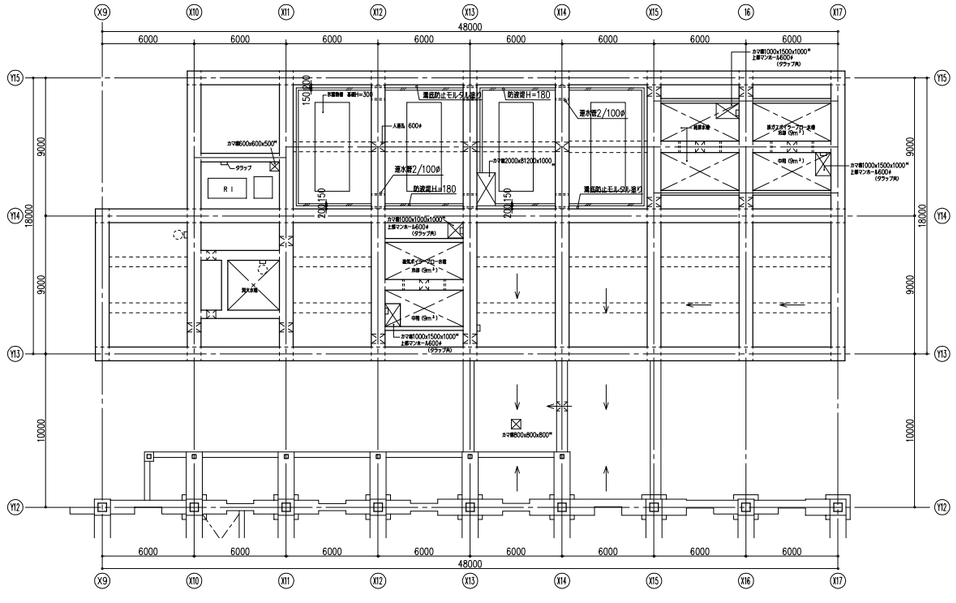

ピット　平面図

日本設計・壇設計 設計・監理業務共同企業体	検図 / . . 製図 / . .	竣工図 保管 / . . 承認 / . . 確認 / . . 作成 / . .	訂正	特記	島根県済生会江津総合病院 新築工事

図面内容	エネルギーセンター・倉庫棟平面図	図面番号	1030
縮尺	1/200	枚ノ内	
1級建築士登録 第 67928 号 浜田知憲		区分	建築一般図